


BET	ANT	ÄNDRINGEN AVSER	DATUM	SIGN
RELATIONSHANDLING				
				
DRAGARBRUNN 9: 3				
UPPSALA				
BH	Miab Förvaltning AB		018-65 67 85	018-65 67 88
A	Projektkod AB		018-15 70 10	018-69 34 96
K				
VS				
V				
E				
UPPDRAG: R		RITAD/KONSTR AV	HANDLÄGGARE	
DATUM		US	Ulf Sjögren	
1987-11-01				
Kungsgatan 16				
Plan 02				
SKALA	A1=1:100 A3=1:200	NUMMER	A-40.1-0002000	
			BET	

Text (RText)

LAGER: SB11

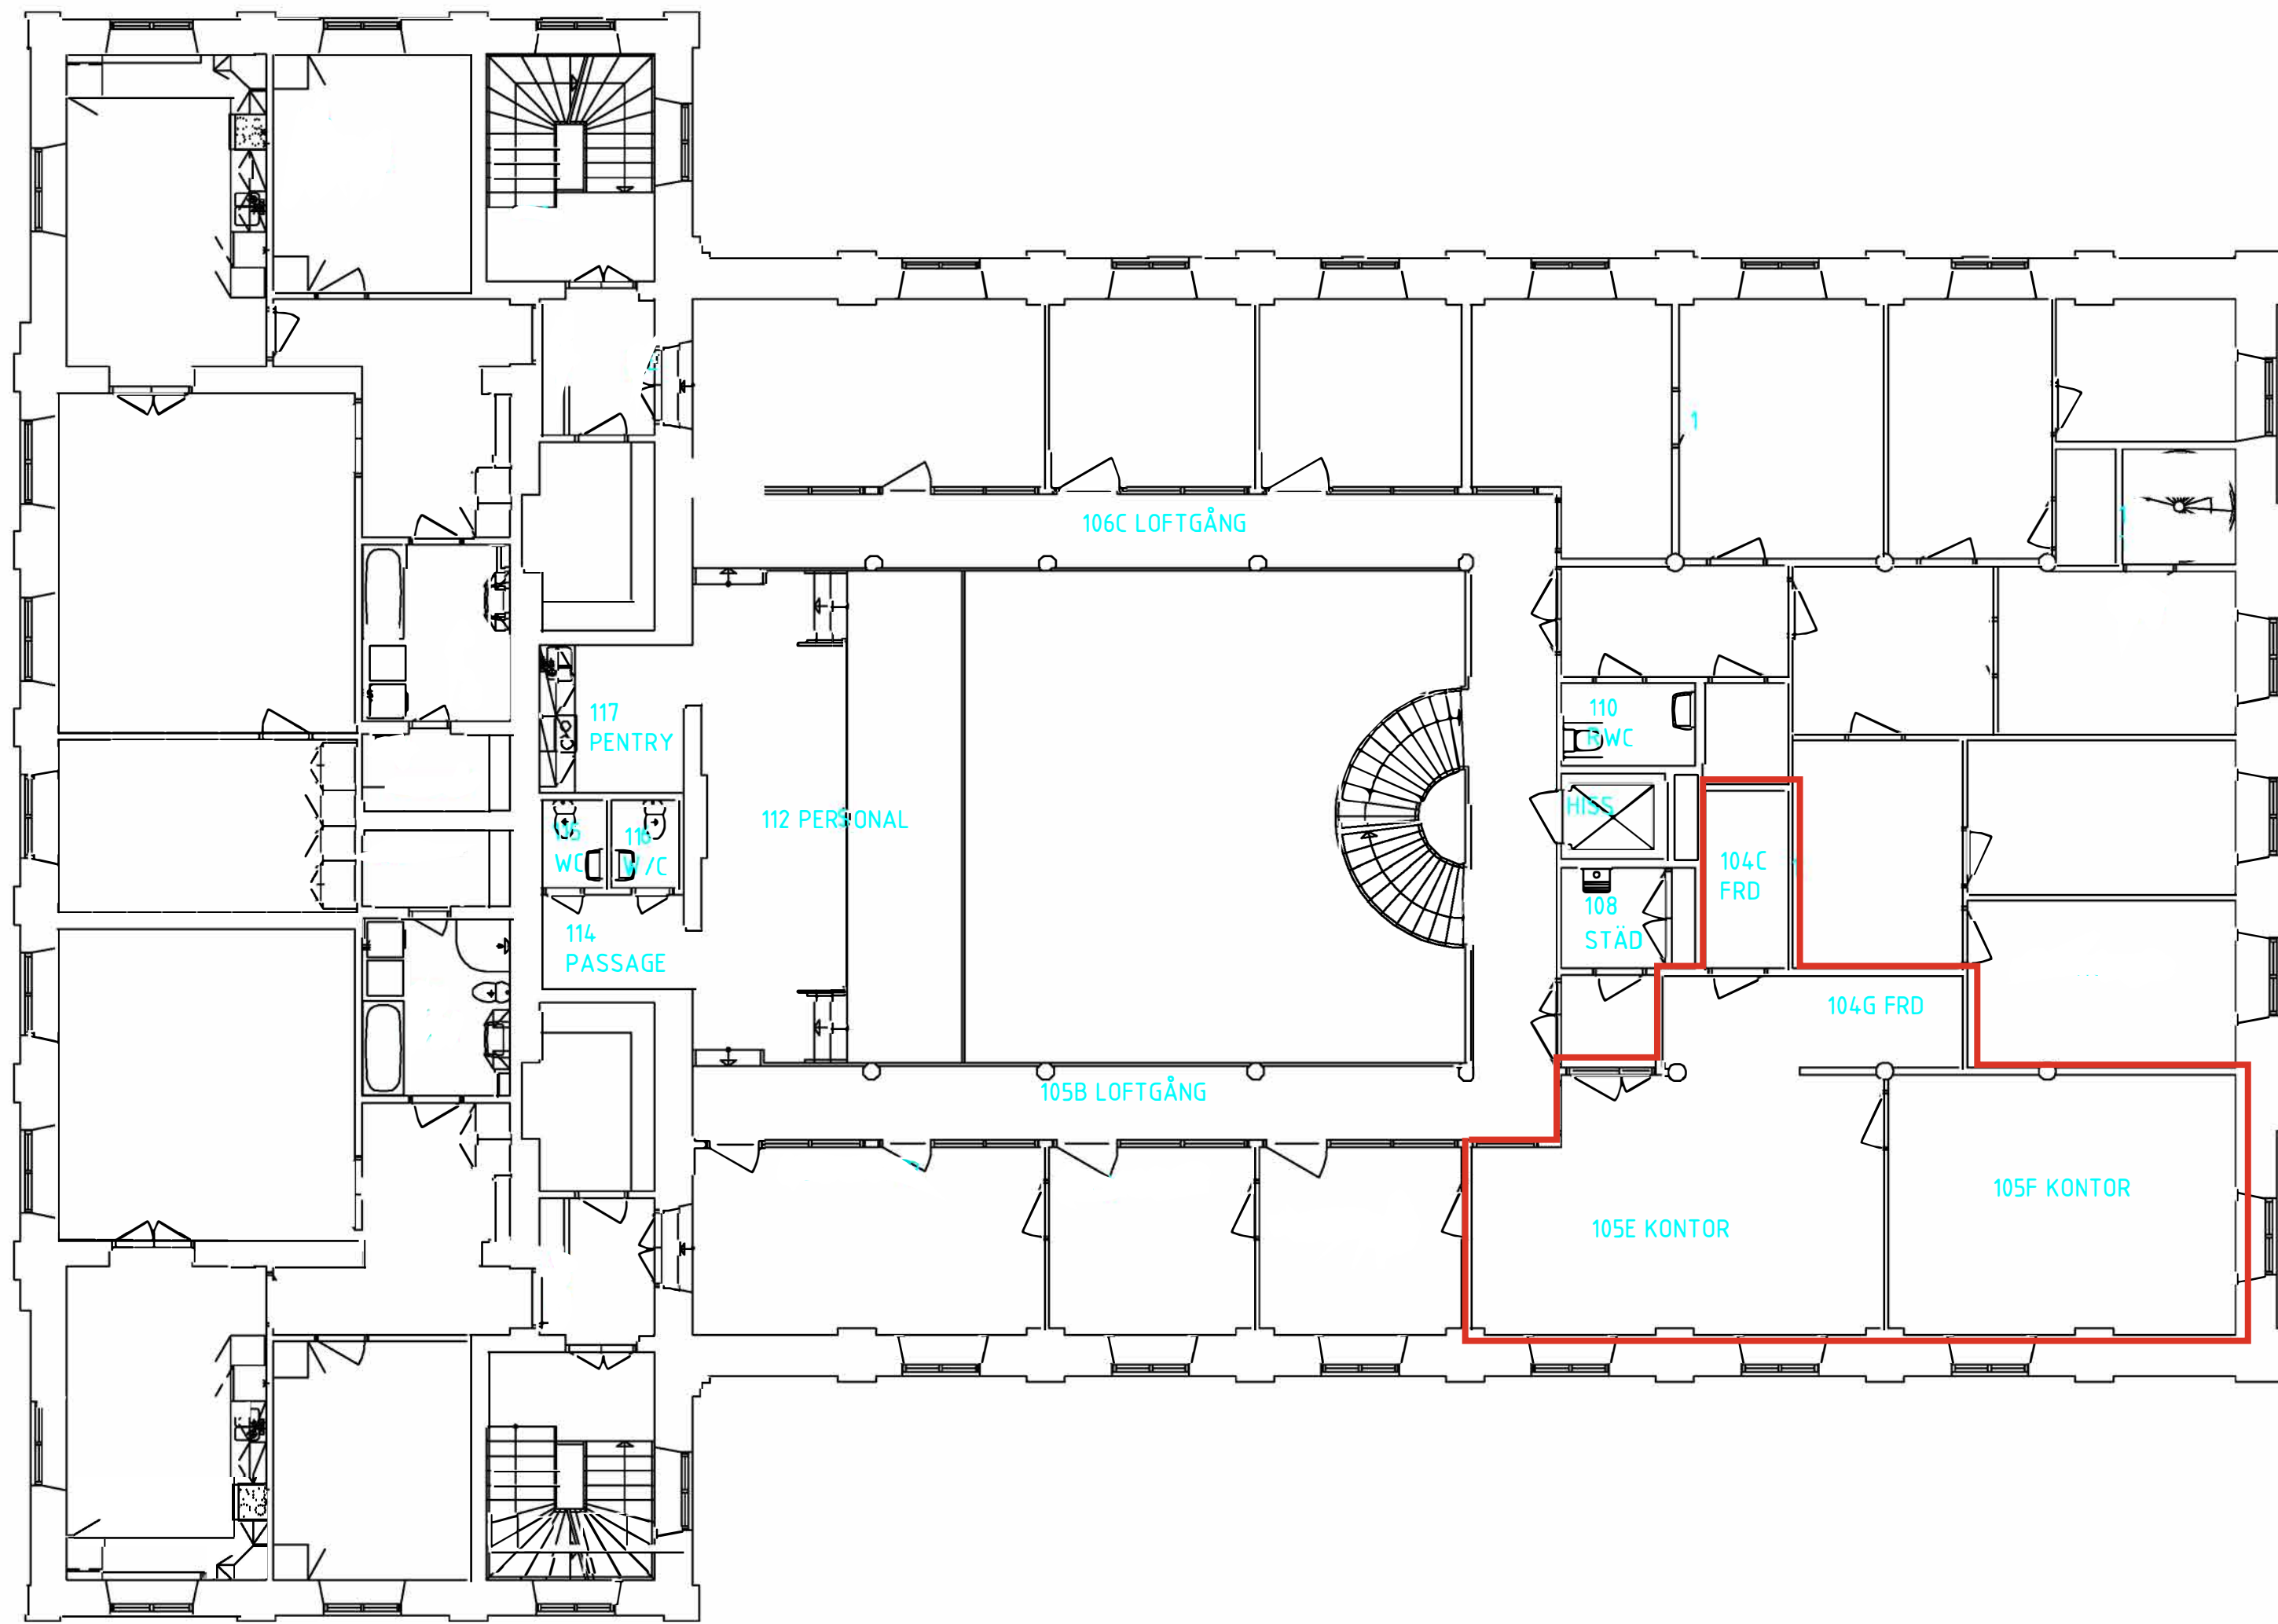

PLO: 2013-07-24 09:12 Z:\FÖRVALTNINGSAFSTIGET\TER800, DRAGARBRUNN 9_3, KUNGSGATAN 16\RTNINGAR\DWG\A-A-40_1-002000.DWG MATHIAS EDSTRÅLE