EGENKONTROLL ENLIGT LISTA UTFÖRD:
SIGN:

FÖRKLARINGAR

BRANDCELLSINDELNING

—— · · —— EI 60

F = Ommålning av fönster/dörr

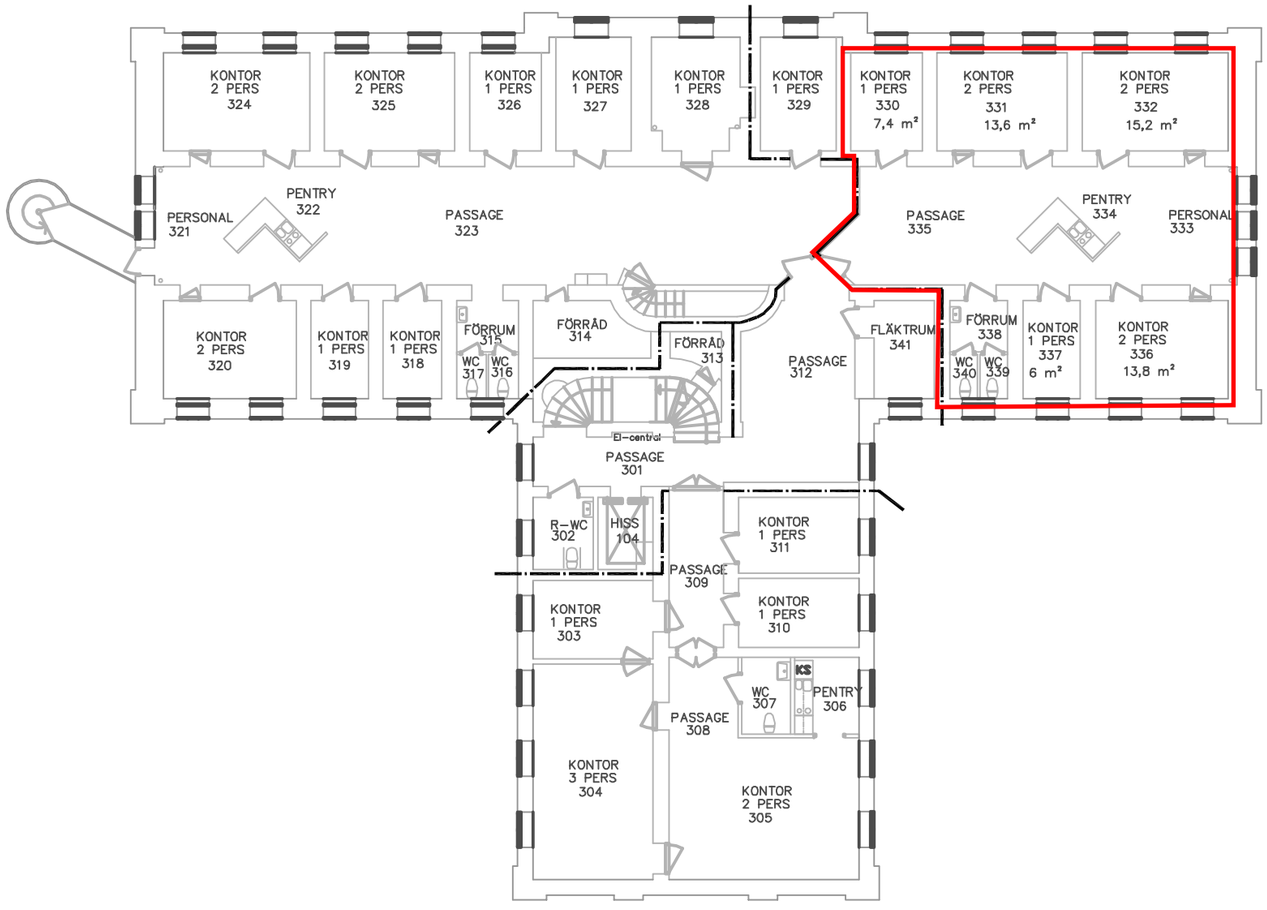

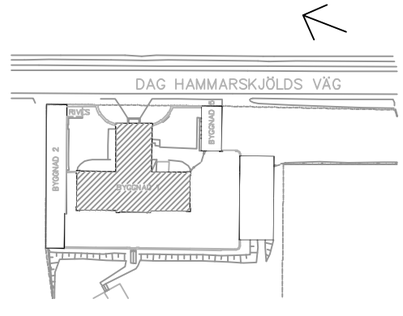

0 1 2 3 4 5 10
SKALA 1:100

BET	ANT	ÄNDRINGEN AVSER	DATUM	SIGN
A		RELATIONSHANDLING	060328	LEÖ

RELATIONSHANDLING

FÄNGELSET
KÅBO 5:5, UPPSALA

BH	KMP-Fastigheter AB	Tel 018-147300	Fax 018-693704
A	A5 Arkitekter & Ingenjörer AB	Tel 018-567700	Fax 018-567710
K	Consulting AB	Tel 018-711085	Fax 018-130052
VVS	Fresh Air Ventilation AB	Tel 018-692848	Fax 018-108545
E	OWAB Elkonsult	Tel 018-321390	Fax 018-321392
M	A5 Arkitekter & Ingenjörer AB	Tel 018-567700	Fax 018-567710

UPPDRAG.NR	RITAD/KONSTR AV	HANDLÄGGARE
759-03	LEÖ	LEÖ
DATUM	ANSVARIG	
20060328	Lars-Erik Örde	

PLAN 3

SKALA	NUMMER	BET
A1=1:100 A3=1:200	A30-51-004	A

A5 ARKITEKTER & INGENJÖRER AB
BARNÄRLIE • ARKITEKTUR • INREDNING
LANDSKAP • MARK & MILJÖ • BYGGNADSINVENTRATION

PLO: $year-$mm-$dd $time $getvar(dwgprefix)$dwgname $user

REF: ..\A30_P004.DWG

LAGER: ENL BYGGHANDLING 90