EGENKONTROLL ENLIGT LISTA UTFÖRD:
SIGN:

FÖRKLARINGAR

BRANDCELLSINDELNING

—— · · —— EI 60

F = Ommålning av fönster/dörr

0 1 2 3 4 5 10

SKALA 1:100

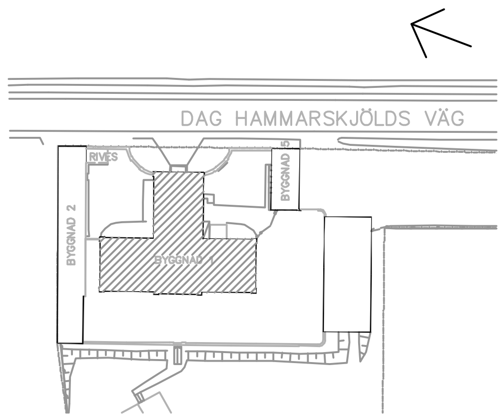

A		RELATIONSHANDLING	060328	LEÖ
BET	ANT	ÄNDRINGEN AVSER	DATUM	SIGN

RELATIONSHANDLING

FÄNGELSET
KÅBO 5:5, UPPSALA

BH	KMP–Fastigheter AB	Tel 018–147300	Fax 018–693704
A	A5 Arkitekter & Ingenjörer AB	Tel 018–567700	Fax 018–567710
K	Consulting AB	Tel 018–711085	Fax 018–130052
VVS	Fresh Air Ventilation AB	Tel 018–692848	Fax 018–108545
E	OWAB Elkonsult	Tel 018–321390	Fax 018–321392
M	A5 Arkitekter & Ingenjörer AB	Tel 018–567700	Fax 018–567710

UPPDRAG.NR 759–03 | RITAD/KONSTR AV LEÖ | HANDLÄGGARE LEÖ

DATUM 20060328 | ANSVARIG Lars–Erik Örde

PLAN 2

SKALA A1=1:100 A3=1:200 | NUMMER A30–51–003 | BET A

A5 ARKITEKTER & INGENJÖRER AB
SAMHÄLLE · ARKITEKTUR · INREDNING
LANDSKAP, MARK&MILJÖ · BYGGADMINISTRATION

PLO: $year–$mm–$dd $time $getvar(dwgprefix)$dwgname $user

REF: ..\A30_P003.DWG

LAGER: ENL BYGGHANDLING 90